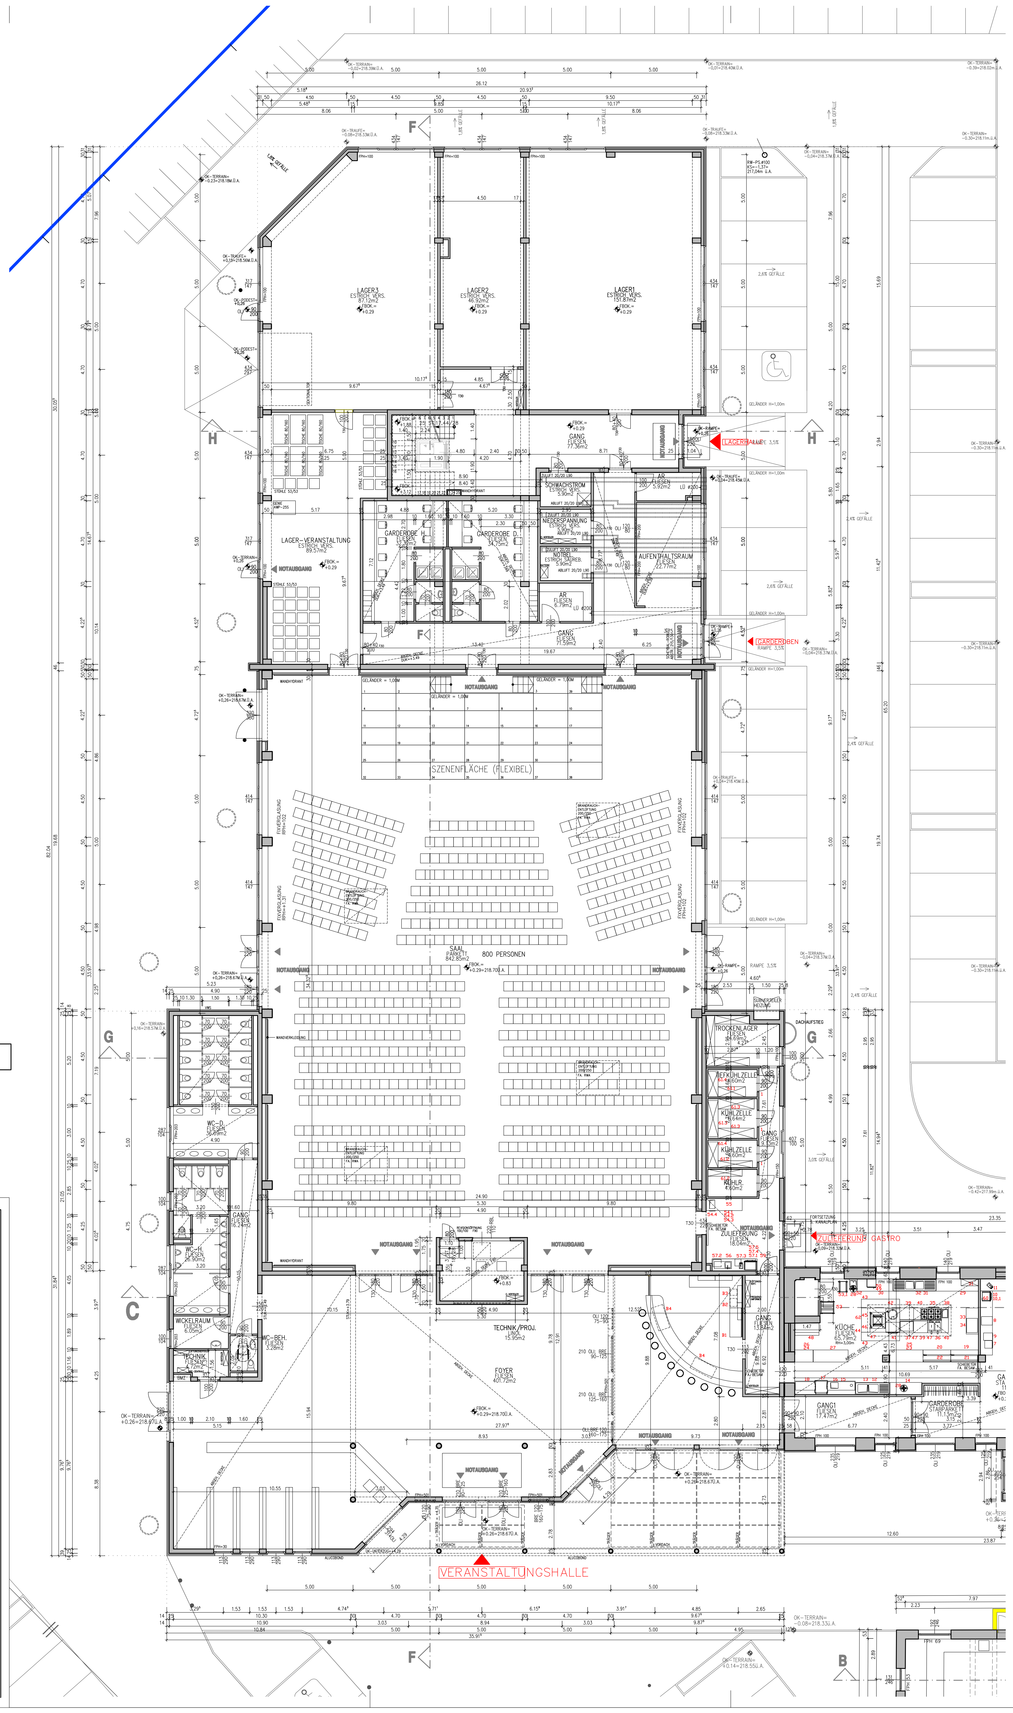

± 0.00 = 218.41 m ü.A.

LEGENDE:

BESTAND

BESTANDSPLAN

ERDGESCHOSS
LAGERHALLE-NEUBAU

M 1:100

PLANNR. 4

BAUVORHABEN

VERANSTALTUNGSZENTRUM "EVENT UND KULTURFABRIK"

IN

A-2522 OBERWALTERSDORF
LICHTÄCKERSTRASSE 22

ÜBERSICHT OHNE MASSTAB!

KAT.GEM.	04105 – OBERWALTERSDORF
GST.NR.:	1249; 1236/2; 1405; 1411;
EZ	1503

GRUNDEIGENTÜMER

MARKTGEMEINDE OBERWALTERSDORF
BADENERSTRASSE 24
A-2522 OBERWALTERSDORF

BETREIBER

OBERWALTERSDORFER KOMMUNALBETRIEBS GMBH.
KULTURSTRASSE 1
2522 OBERWALTERSDORF

BAURECHTNEHMER (2108/2004)

Baurechtsvertrag vom 22.04.2004
ERSTE GEMEINNÜTZIGE WOHNUNGSGESELLSCHAFT HEIMSTÄTTE GESELLSCHAFT M.B.H.
EMIL KRALIKG. 3
A-1050 WIEN

PLANVERFASSER

ARCHITEKT DIPLING.HERMANN SCHMIDT
GEBSDORFSTRASSE 1
A-2521 TRUMAU

PR.NR.: 519 | PL.NR.: 4103 m2: 0.83 | GEZ.: WAX | DAT.: 23.03.2005 | AND.: